

INWENTARYZACJA POWYKONAWCZA


WYKAZ POWIERZCHNI UŻYTKOWEJ
LOKAŁU MIESZKALNEGO NR 1
budynek nr 1C

lokal nr	1
5 izb	
pow. użytkowa	106,99 m ²
powierzchnia ścianek działowych nadających się do demontażu:	2,88 m ²
powierzchnia: rozliczeniowa	109,87 m ²


WYKAZ POWIERZCHNI UŻYTKOWEJ
wg USTAWY z dnia 24.06.1994r. o własności lokali

PARTER		
Nr	Przeznaczenie	m ²
1.2	komunikacja	9,77
1.3	pokój	9,23
1.4	klatka sch.	3,15
1.5	pokój dzienny z aneksem	29,10
1.6	łazienka	4,41
1.7	schowek	0,46
Ogółem:		56,12

PIĘTRO 1		
Nr	Przeznaczenie	m ²
2.2	komunikacja	4,14
2.3	sypialnia	15,36
2.4	łazienka	4,32
2.5	sypialnia	12,35
2.6	sypialnia	14,70
Ogółem:		50,87

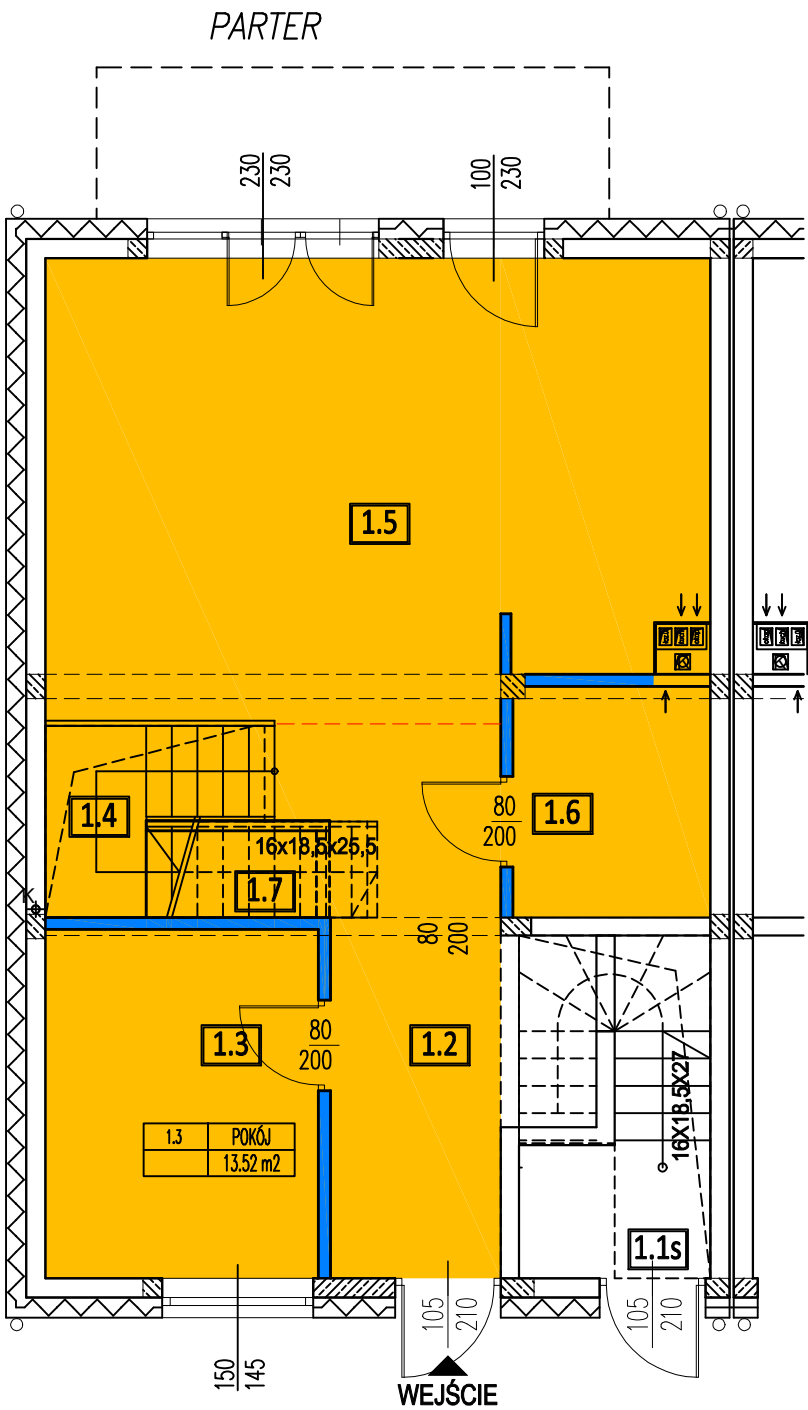

budynek 1D

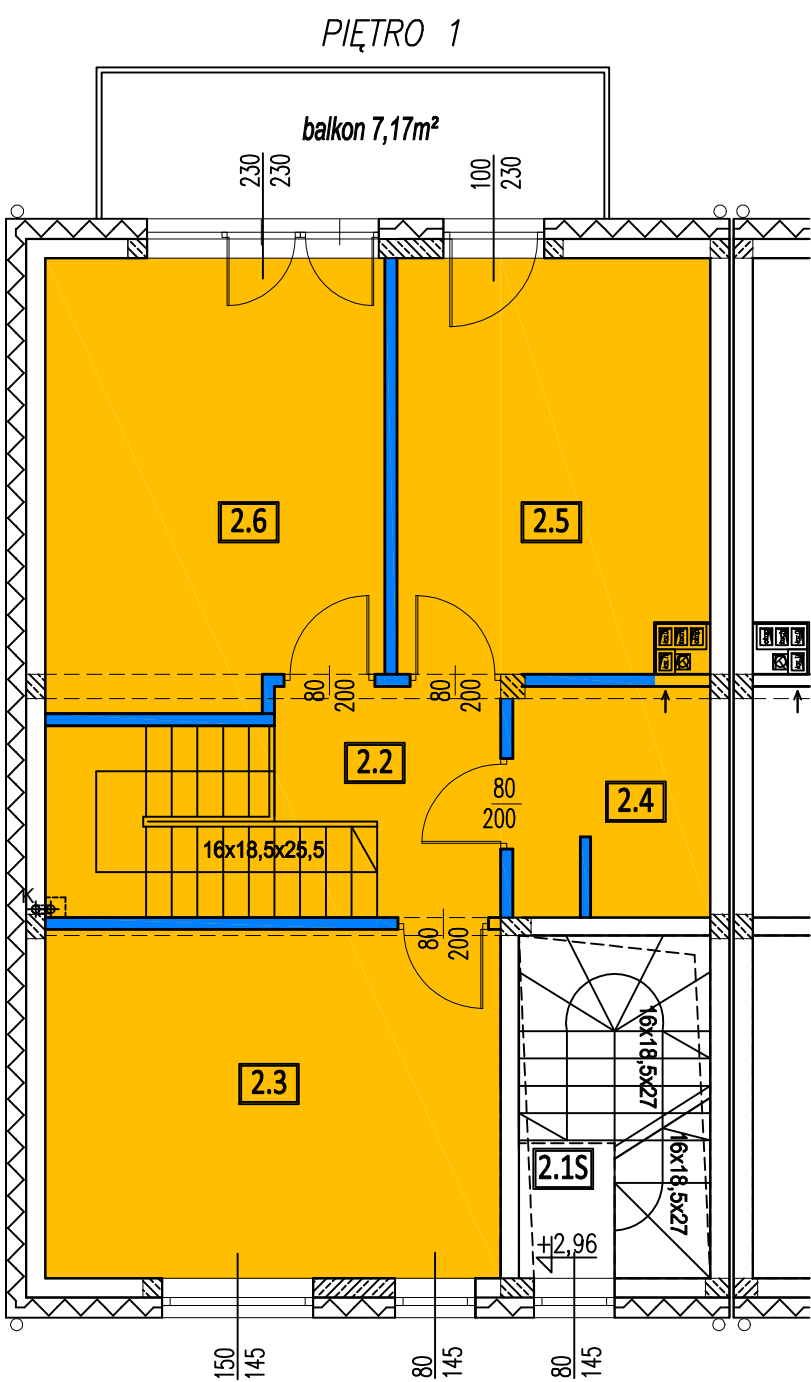

budynek 1D

BUDYNEK MIESZKALNY JEDNORODZINNY DWULOKALOWY ul. Gidzińskiego 1C dz. ew. 41/2 obr. 2-17-06 dzielnica Włochy, m.st. Warszawa		Skala 1:75
Mieszkanie Nr 1	parter/piętro 1	Pomierzono: 25.04.2025r
pomierzono zgodnie z Rozporządzeniem Ministra Rozwoju z dnia 11.09.2020r. w sprawie szczegółowego zakresu i formy projektu budowlanego		GEODETA UPRAWNIONY mgr inż. Tadeusz Łupiński nr upr. 21898
Oświadczam, że lokal mieszkalny jest wyposażony w sprawne urządzenia sanitarno-higieniczne i wentylację oraz nadaje się do zamieszkania. Warszawa, dn. 25.04.2025r.		
		pomierzył: